


Kroateugasse


7. weiter Stock

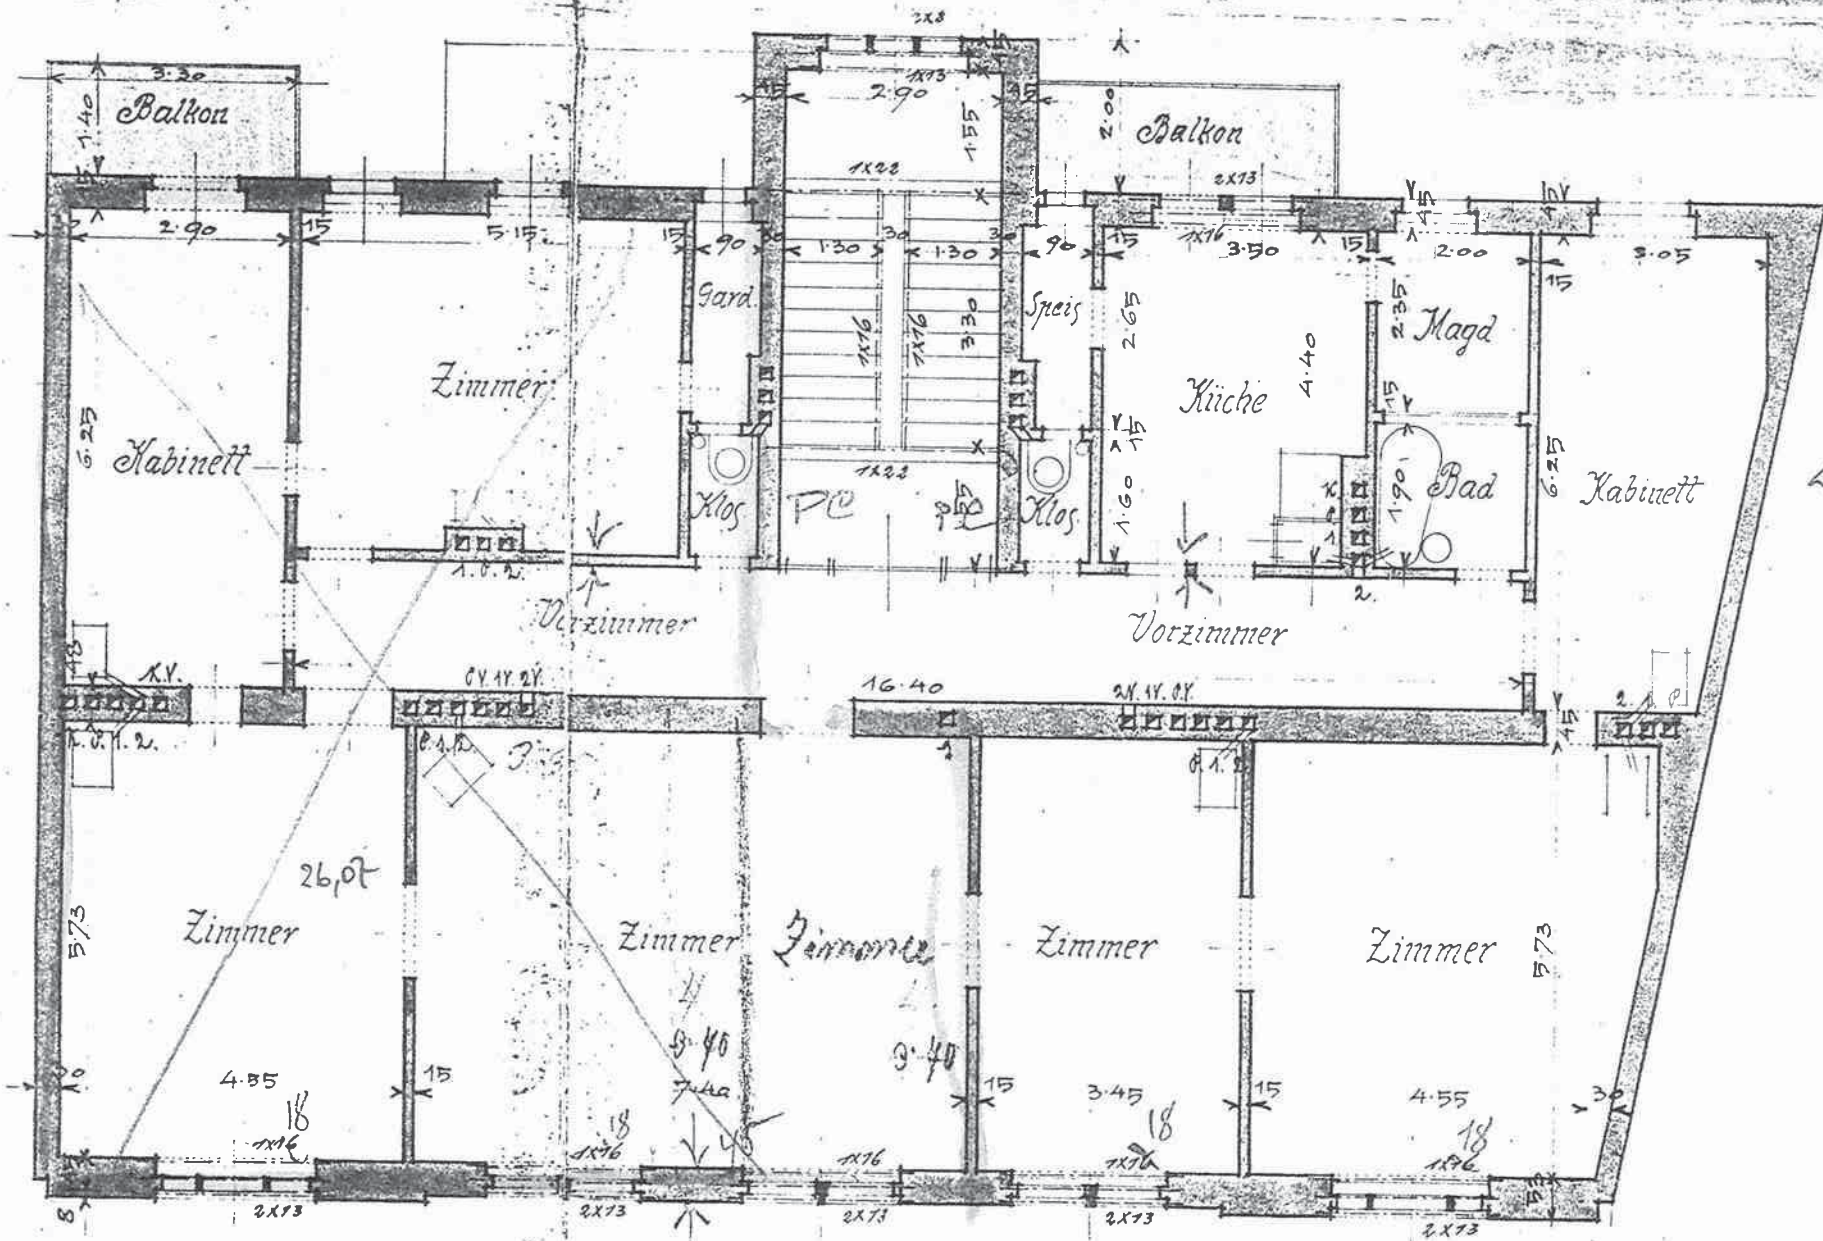

Wie 1.09


210

Kroftungsse 7 Erster Stock

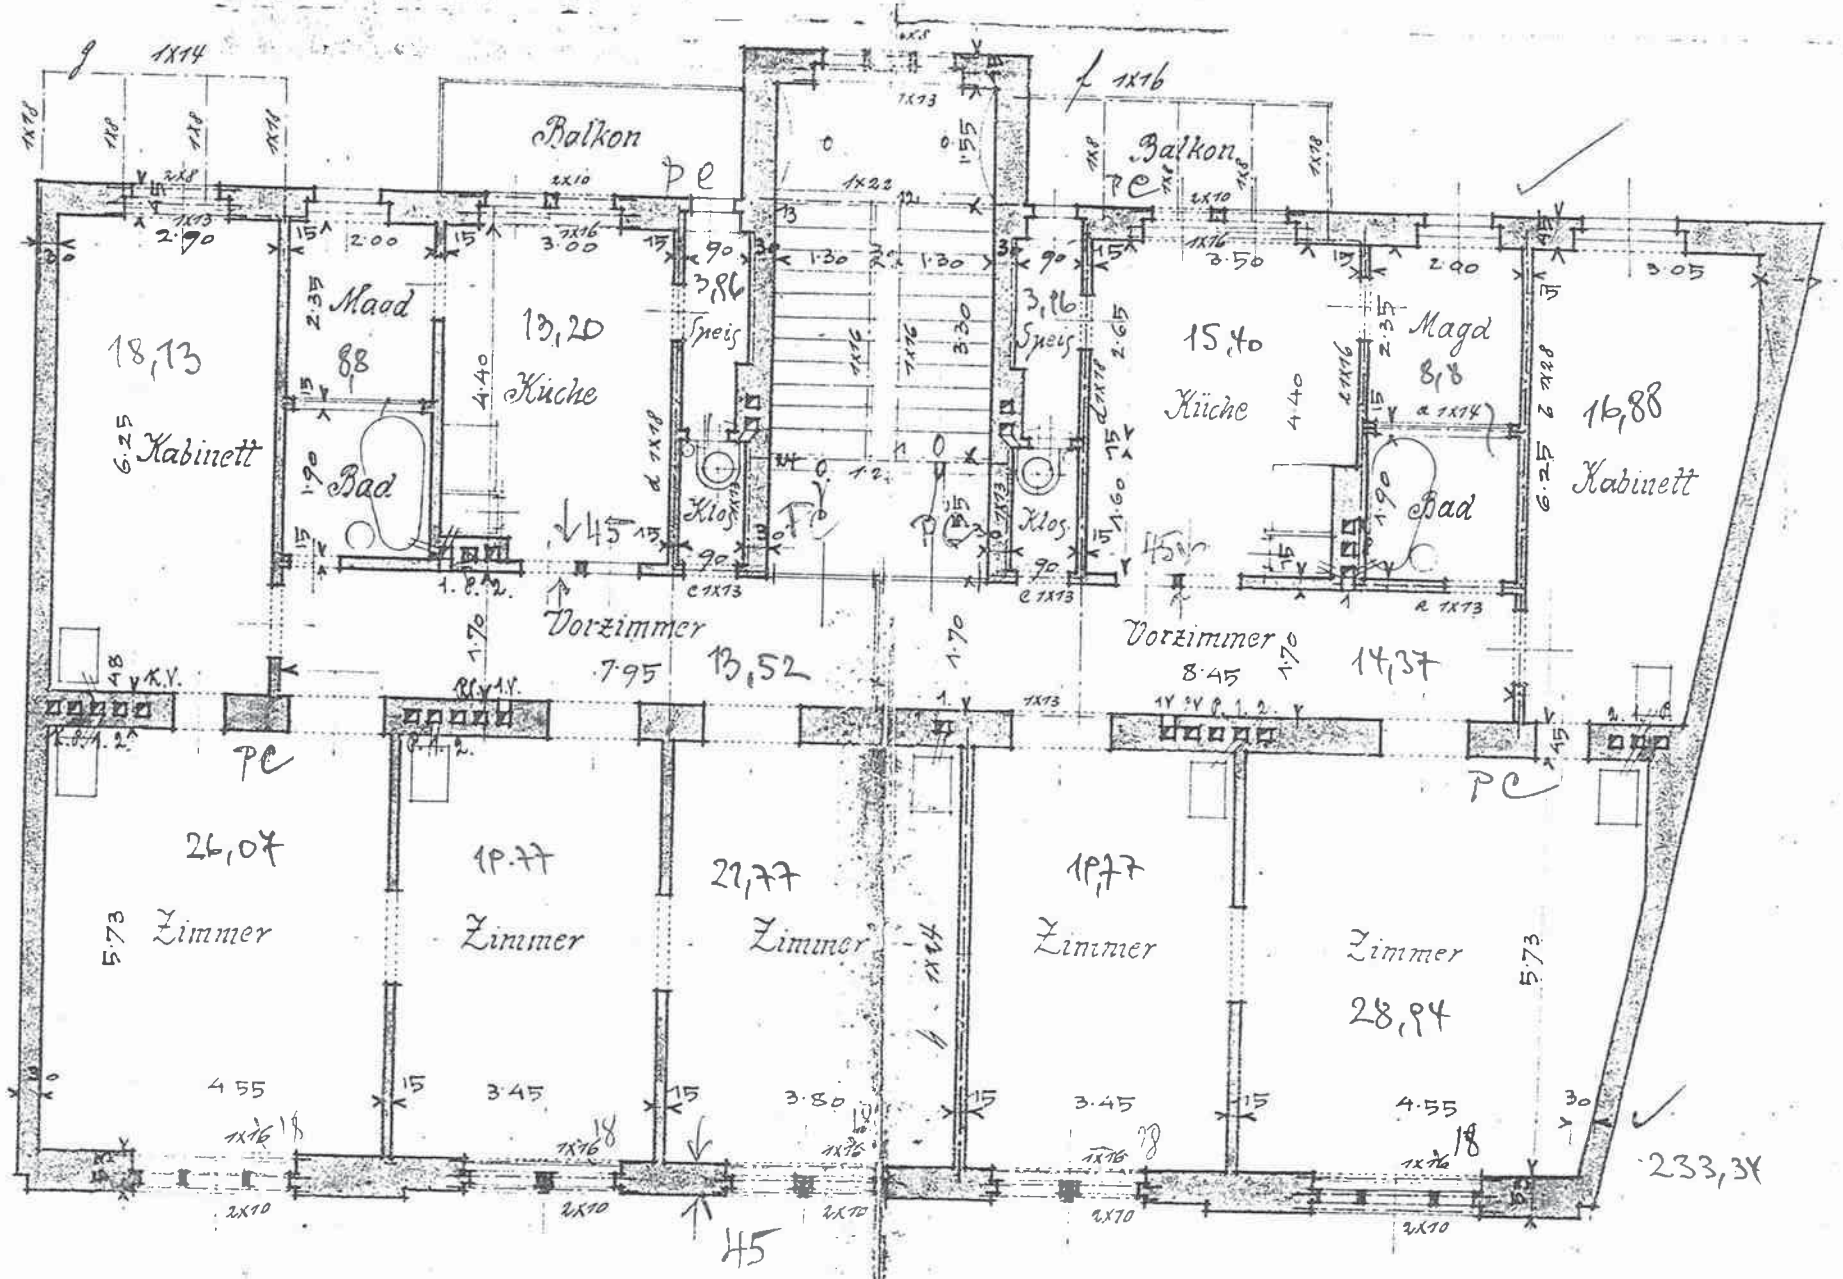

233,34

Kroateupasse 7 Erdgeschoss

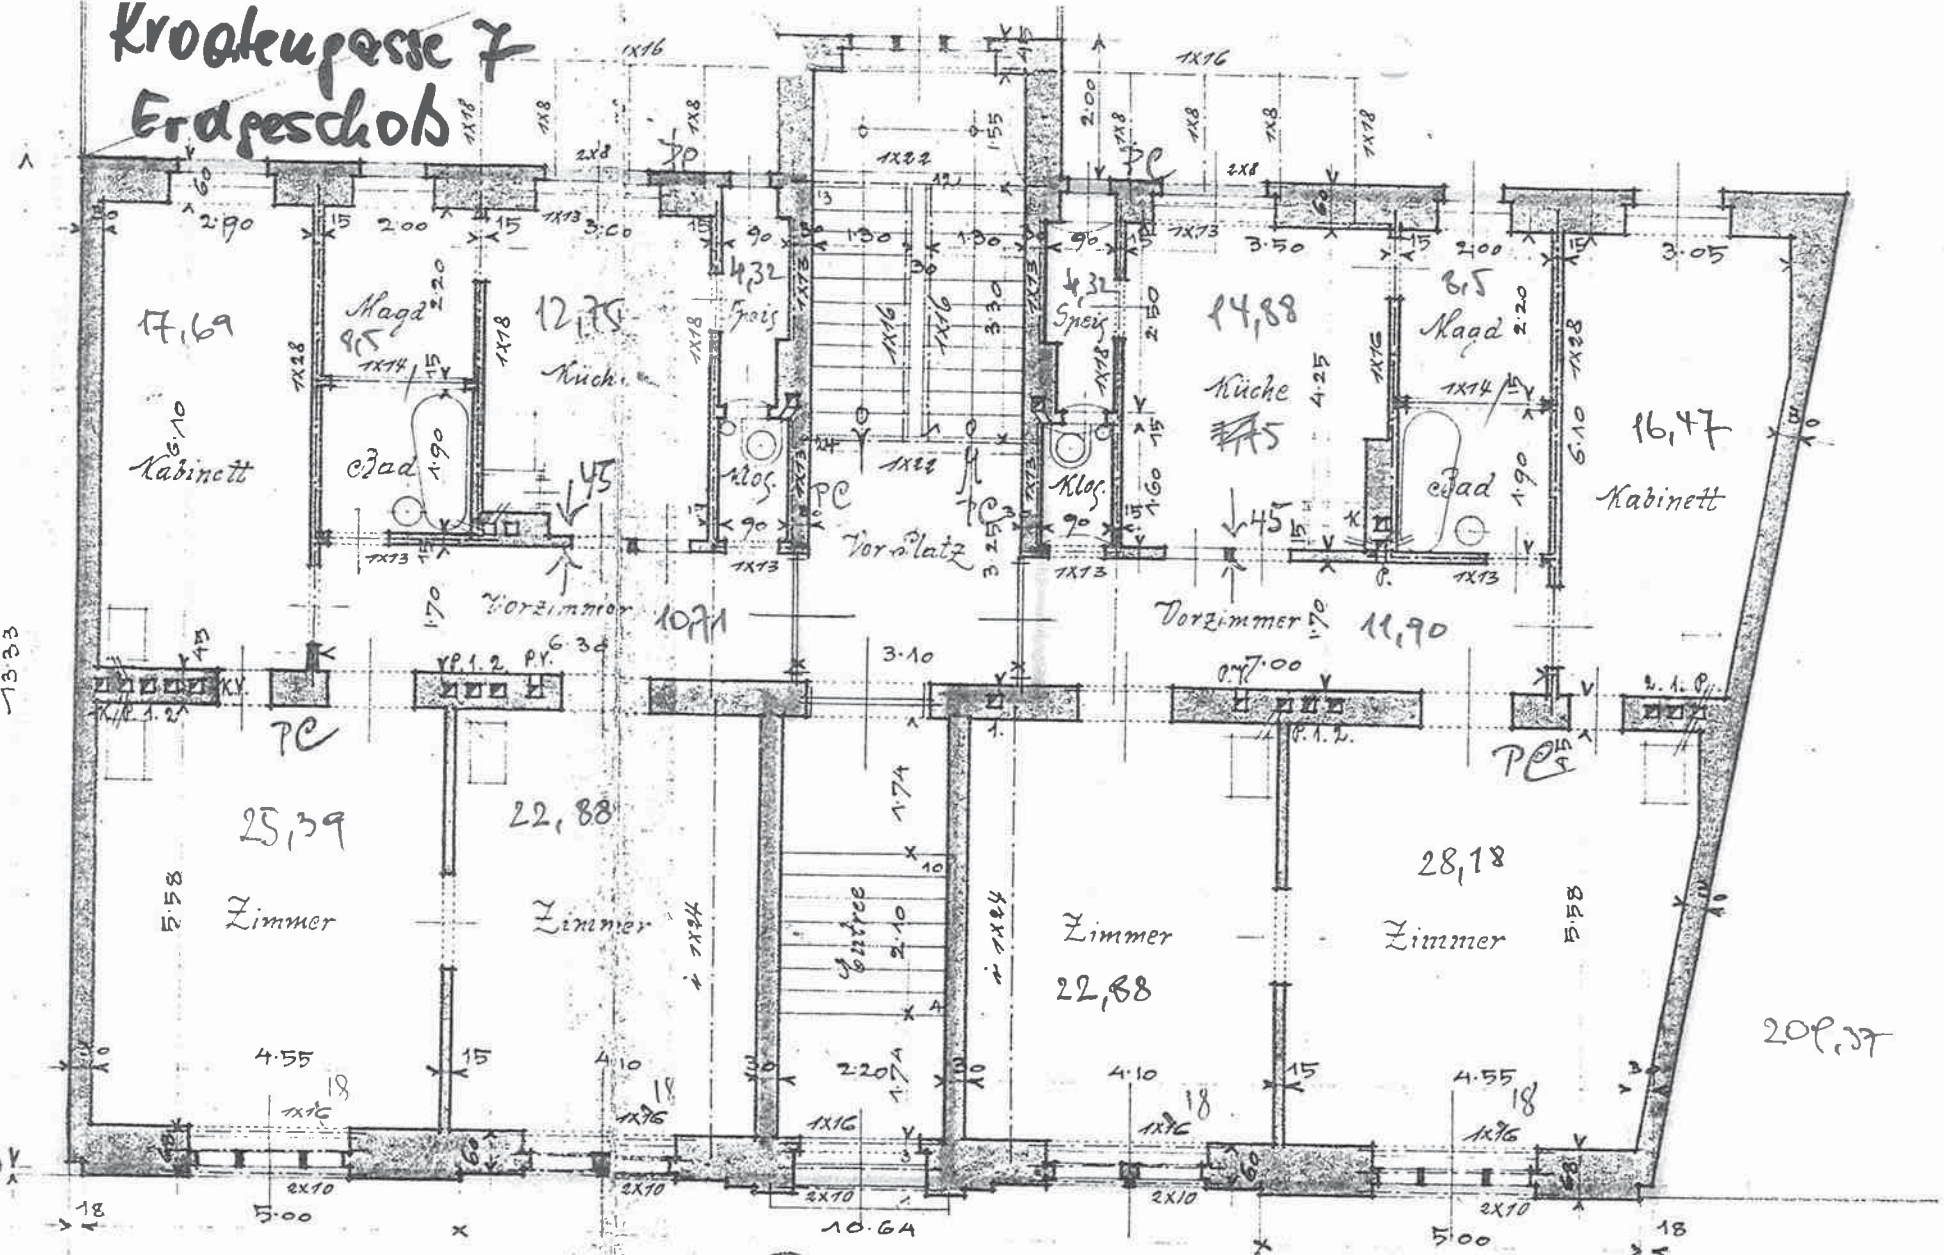

PC = Parquet m.

G. Steinberg

Mr. Küstl.

